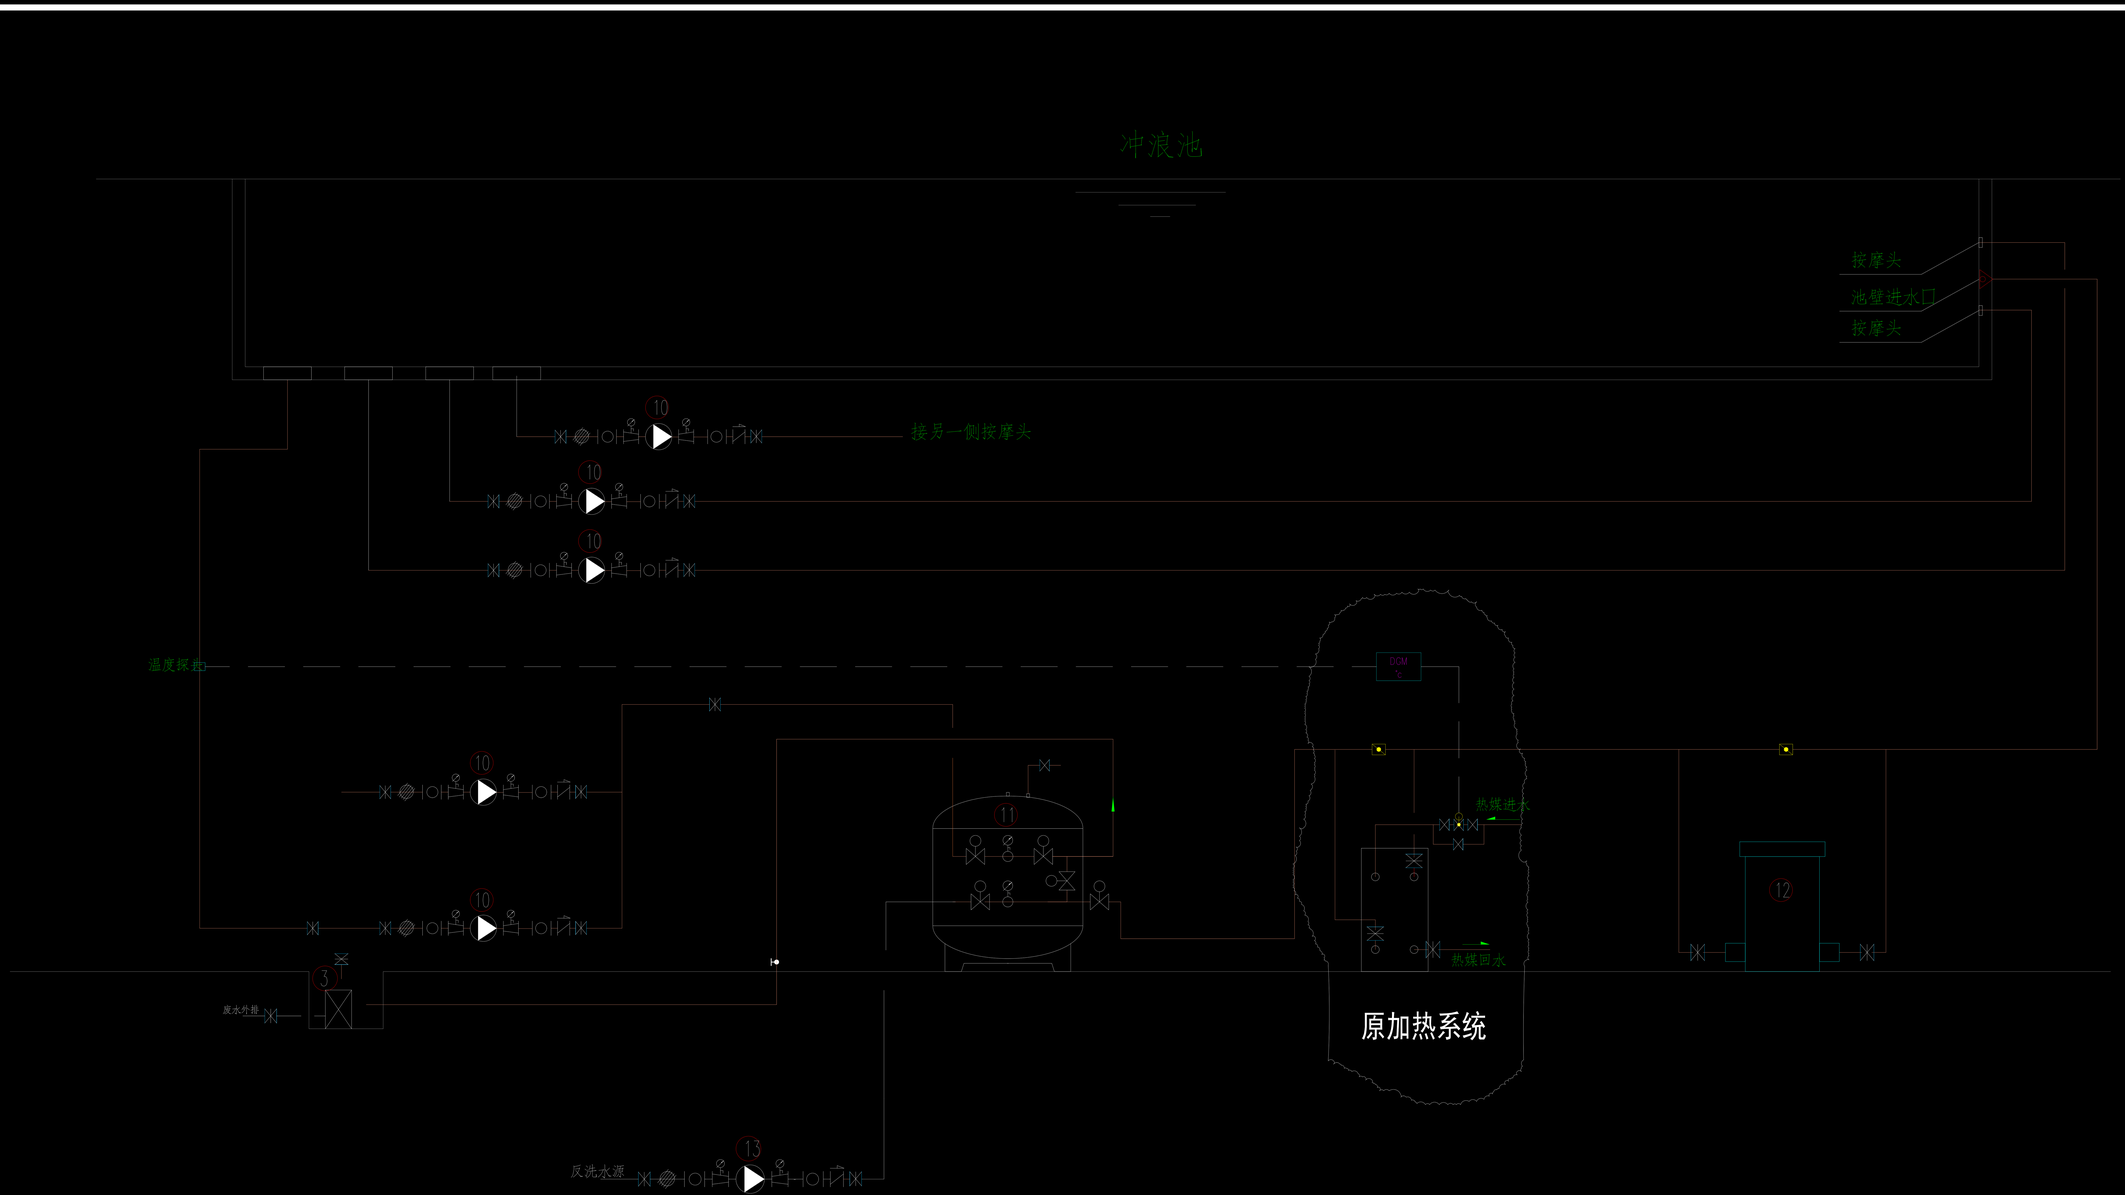

冲浪池水处理流程图

游泳池节能专家

修正 REVISION	日期 DATE

说明 DESCRIPTION

DESIGNED BY
设计 设计部

DRAWN BY
制图

CHECKED BY
较对

APPROVED BY
核准

SCALE
比例

DATE
日期

客户签名

PROJECT
工程名称

神华国际海港酒店泳池设备改造

TITLE
图名

冲浪池水处理流程竣工图

备注:

图号 DRAWING NO. 02

业务号 JOB NO.